





出入口 ① 面積 248.32㎡
面積 247.0㎡

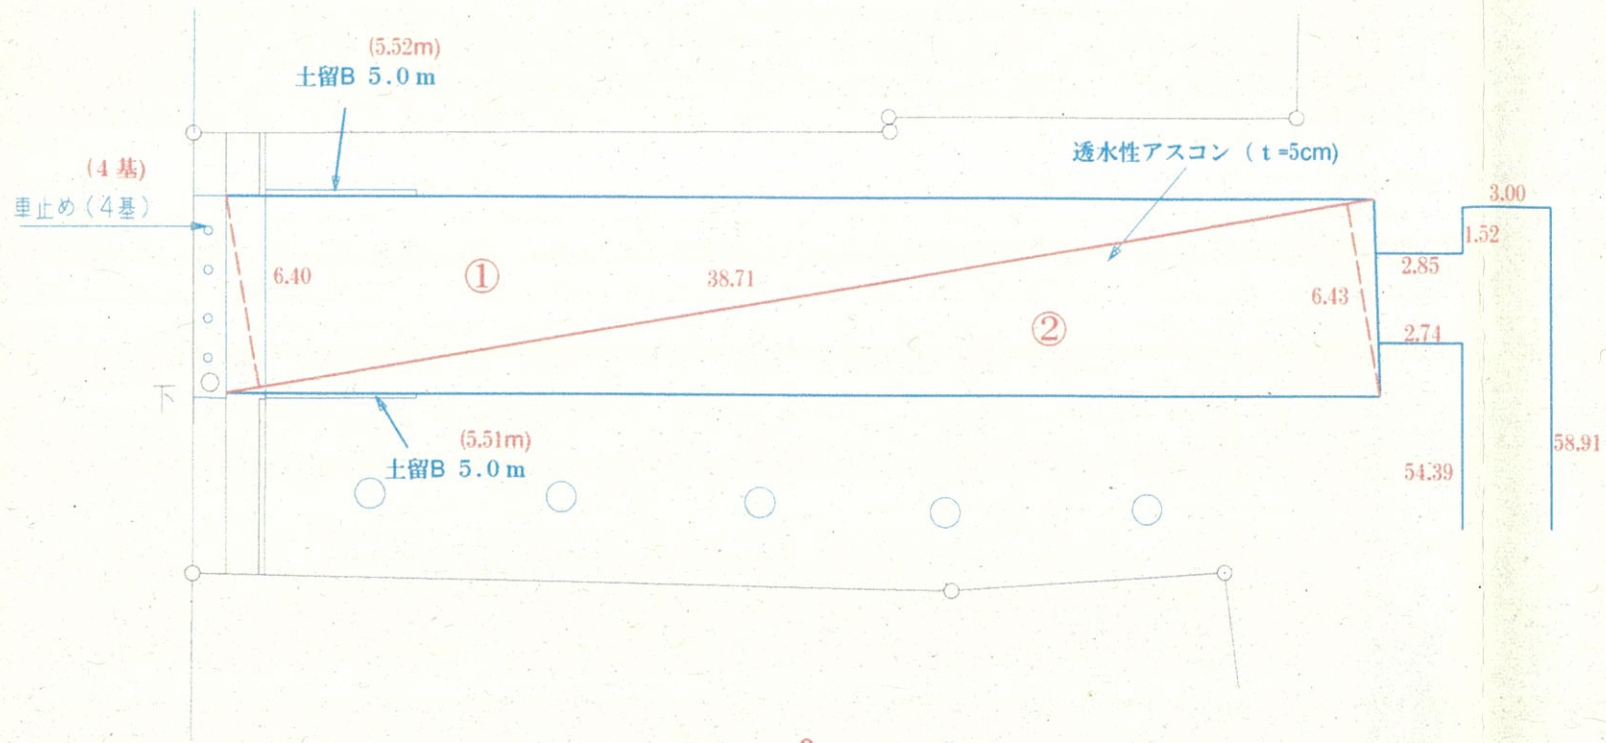

出入口 ② 面積 195.67㎡
面積 195.0㎡

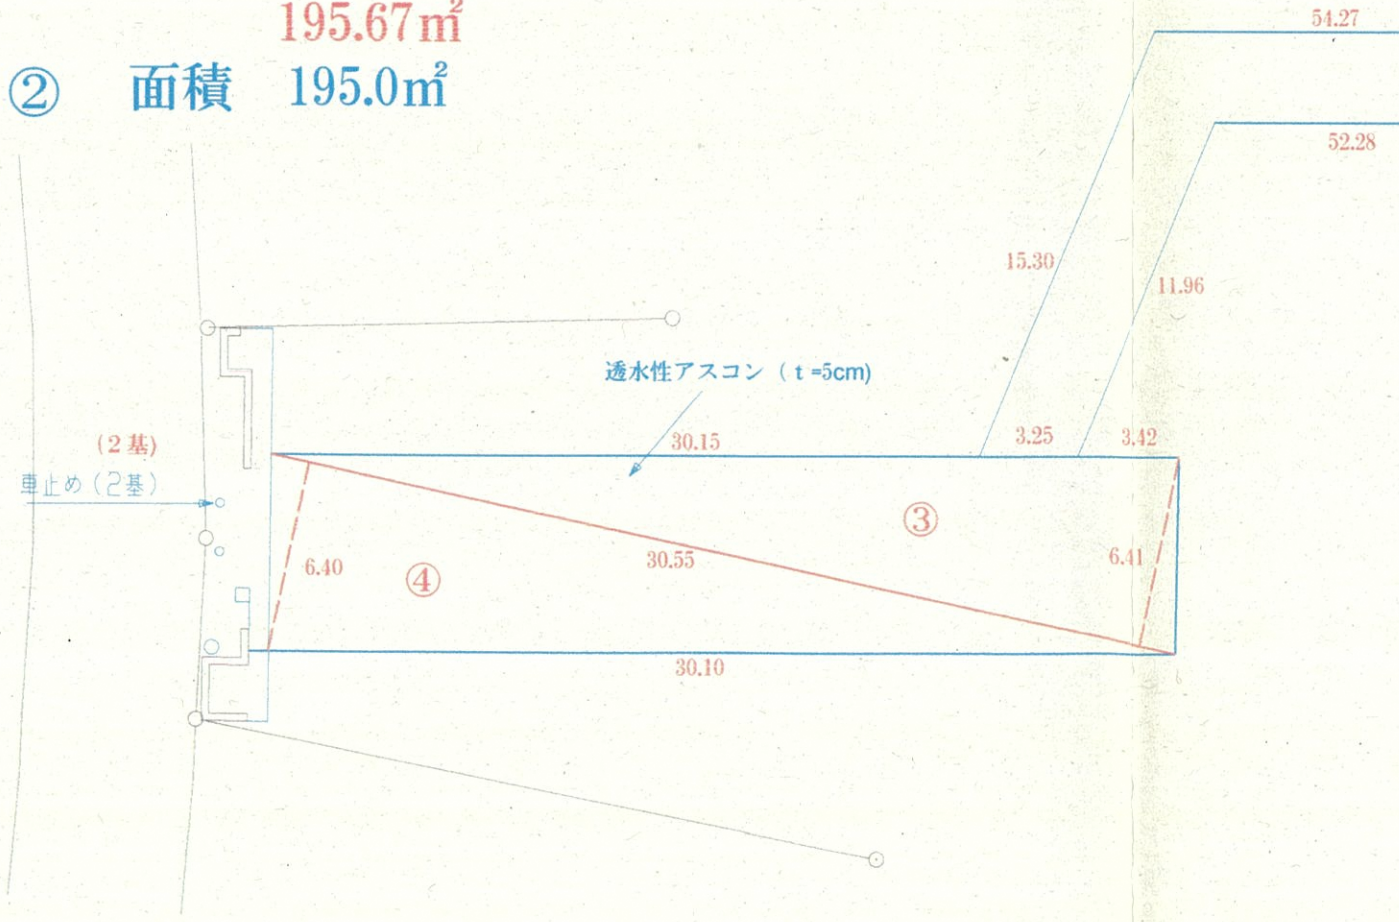

出入口 ③ 面積 84.34㎡
面積 84.2㎡

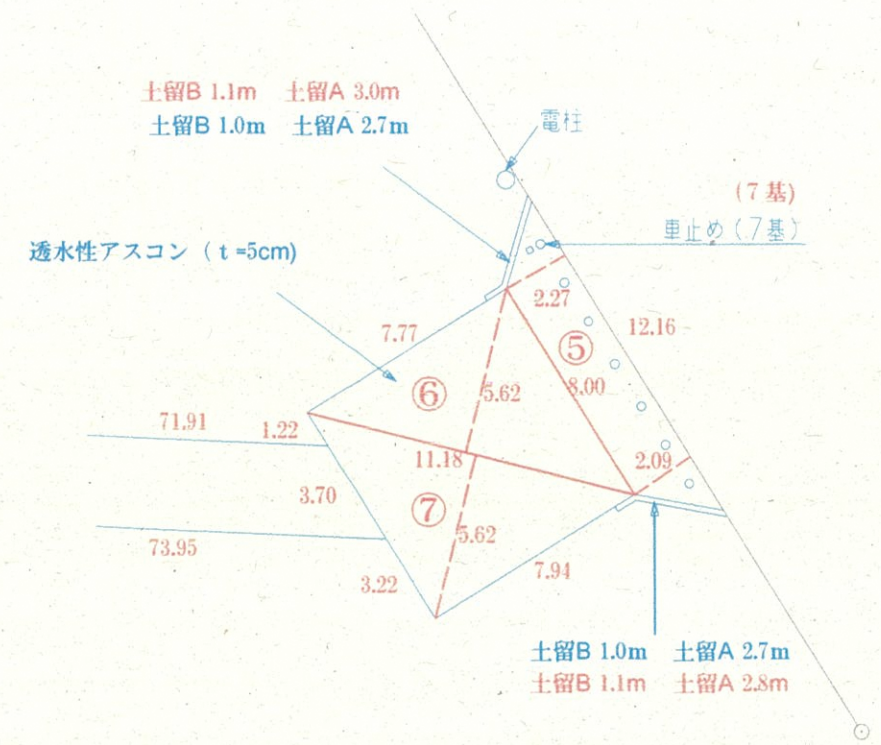

工事名	ひろば (蚕業試験場跡地) 整備工事
場所	熊谷市石原3丁目地内
図面名	出入口 出来形図



