

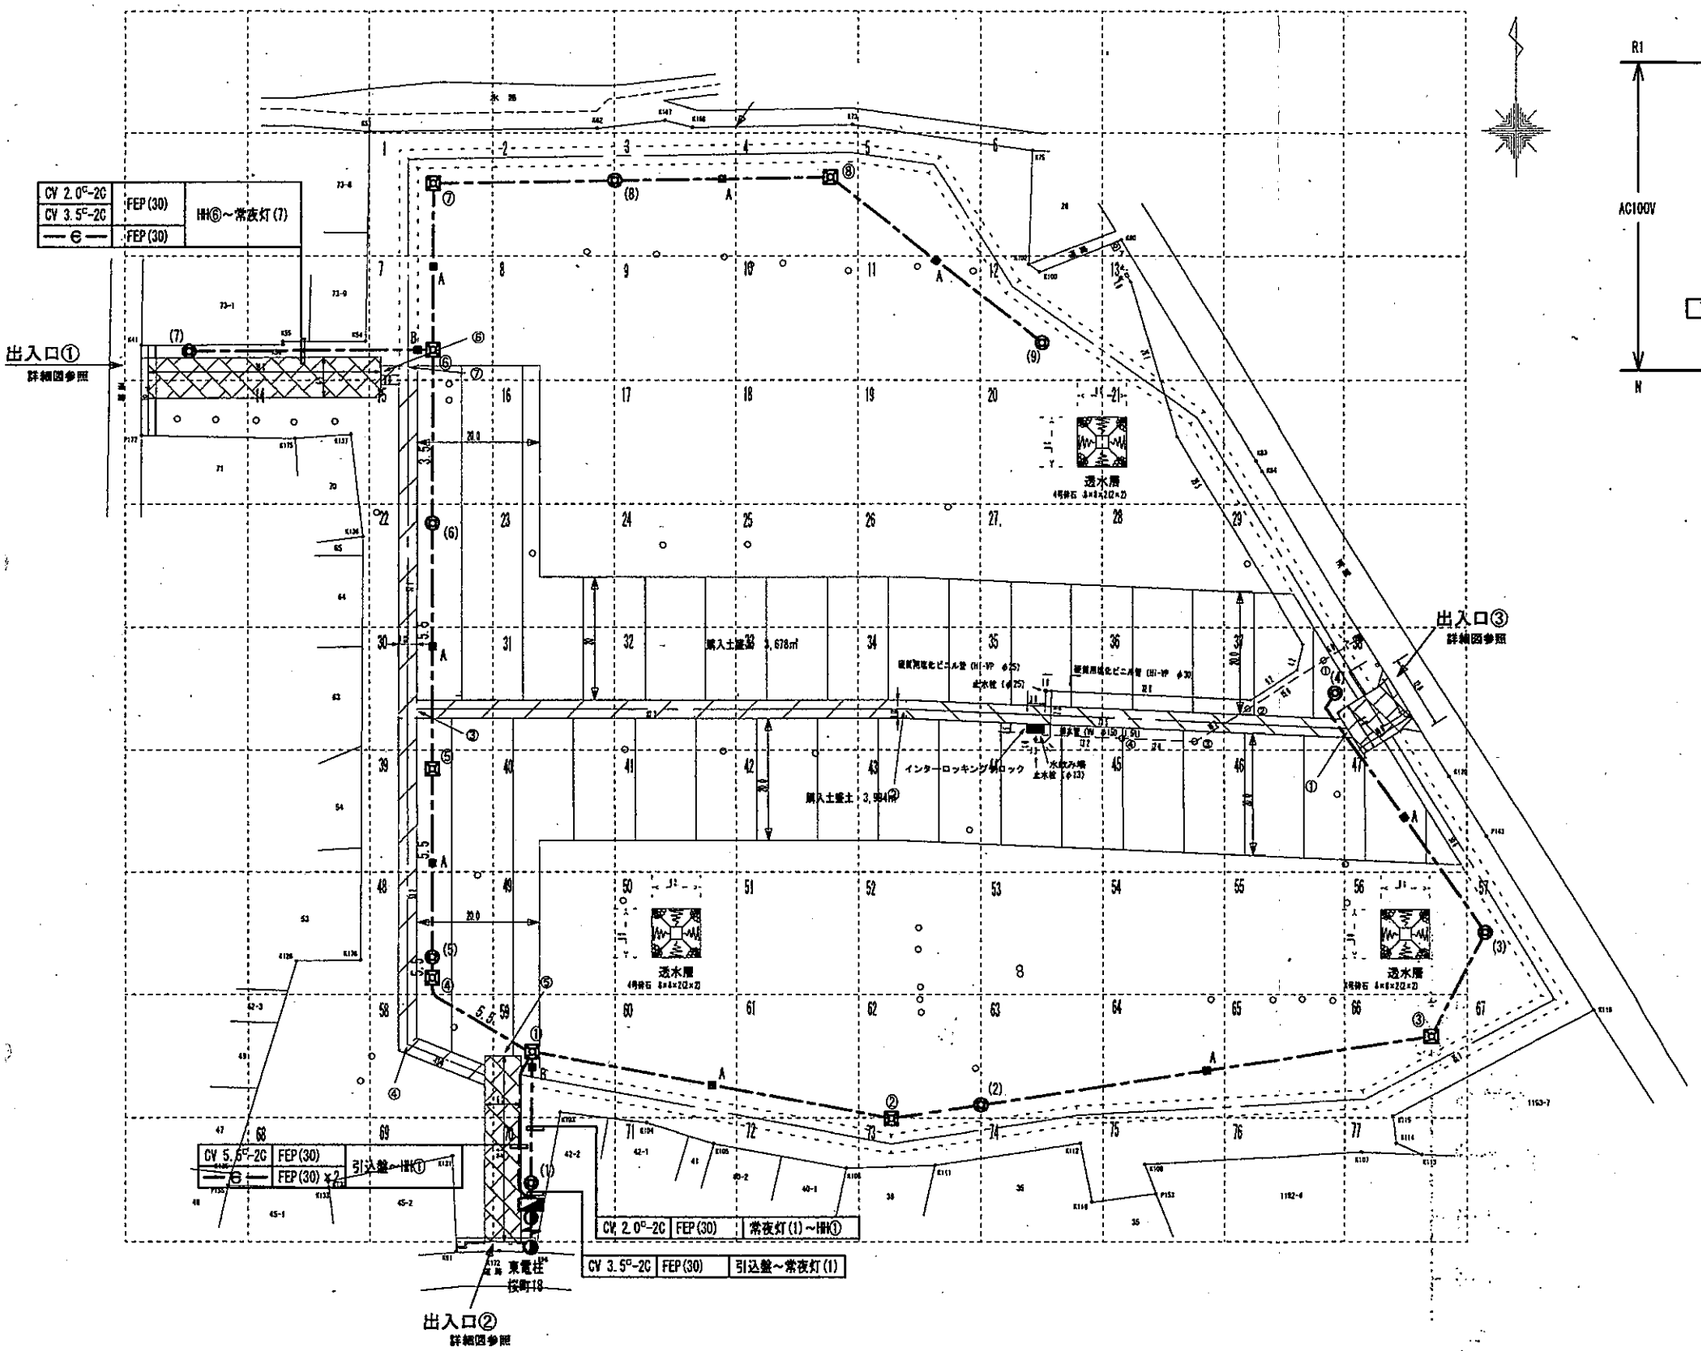


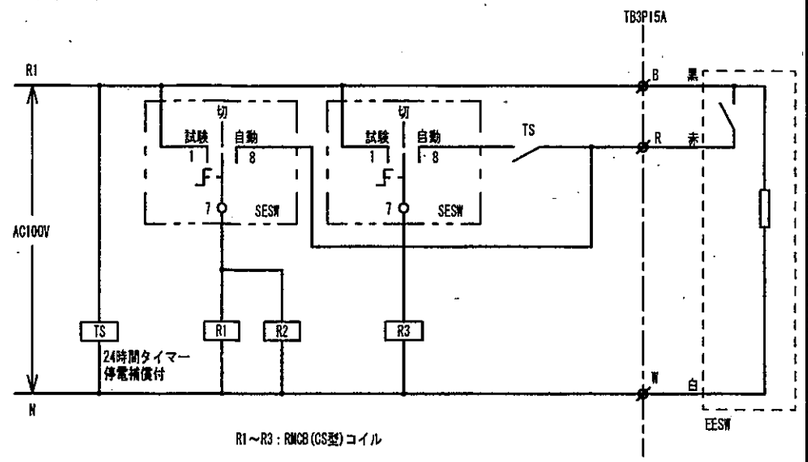

R1～R3：RMCB(CS型)コイル

R1～R2：暗くなるとEESWにてON　→　明るくなるとEESWにてOFF
R2：暗くなるとEESWにてON　→　TSにて定刻OFF

照明制御回路図

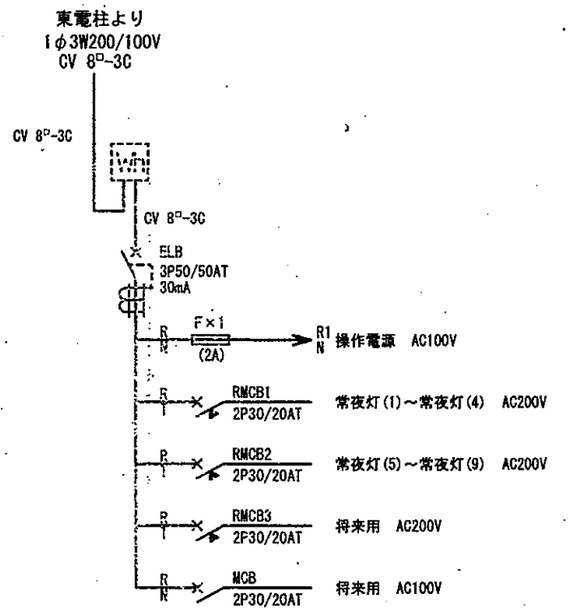

単線結線図

凡例


― ― ―	CV 2.0C-2C	FEP(30)	常夜灯
	予備	FEP(30)	半夜灯
― 3.5 ―	CV 3.5C-2C	FEP(30)	常夜灯
	予備	FEP(30)	半夜灯
― 5.5 ―	CV 5.5C-2C	FEP(30)	常夜灯
	予備	FEP(30)	半夜灯

⊖	常夜灯
	半夜灯
⊠	ハンドホール
◑	引込柱
□A	埋設標(直両矢)
□B	埋設標(T字)

図	設計年月日	変更年月日		検図	設計	製図	[redacted]	(仮称)(産業試験場跡地)整備工事	図面番号
								図	縮尺 1:100


248.32㎡

出入口　①　面積　247.0㎡

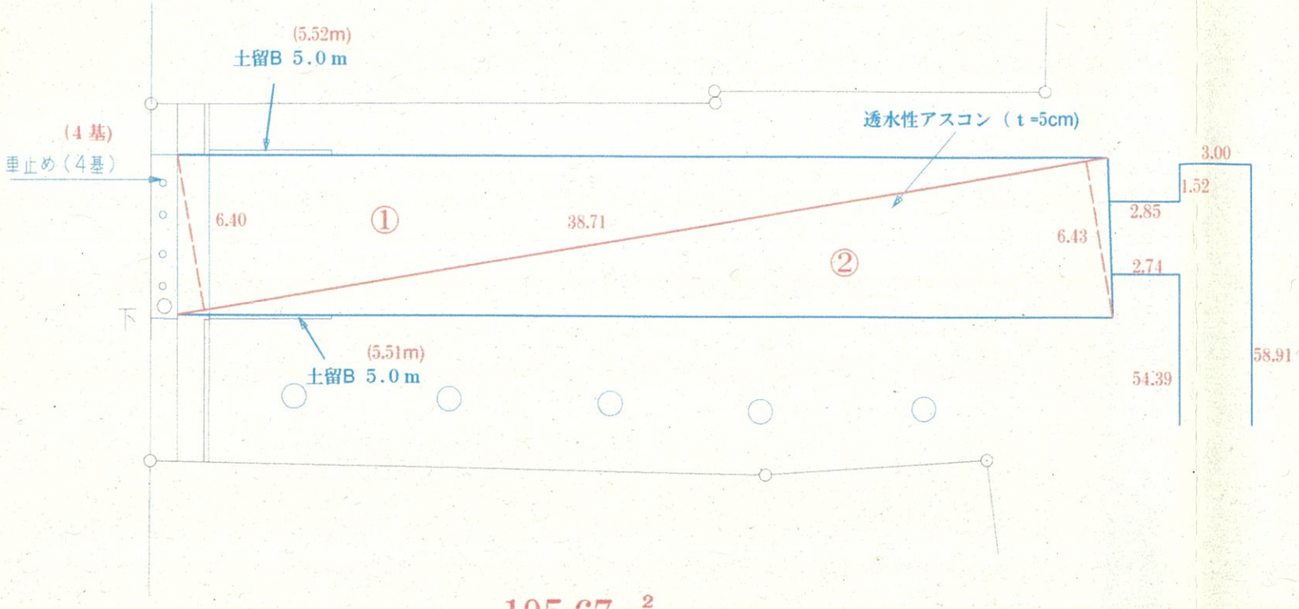


195.67㎡

出入口　②　面積　195.0㎡

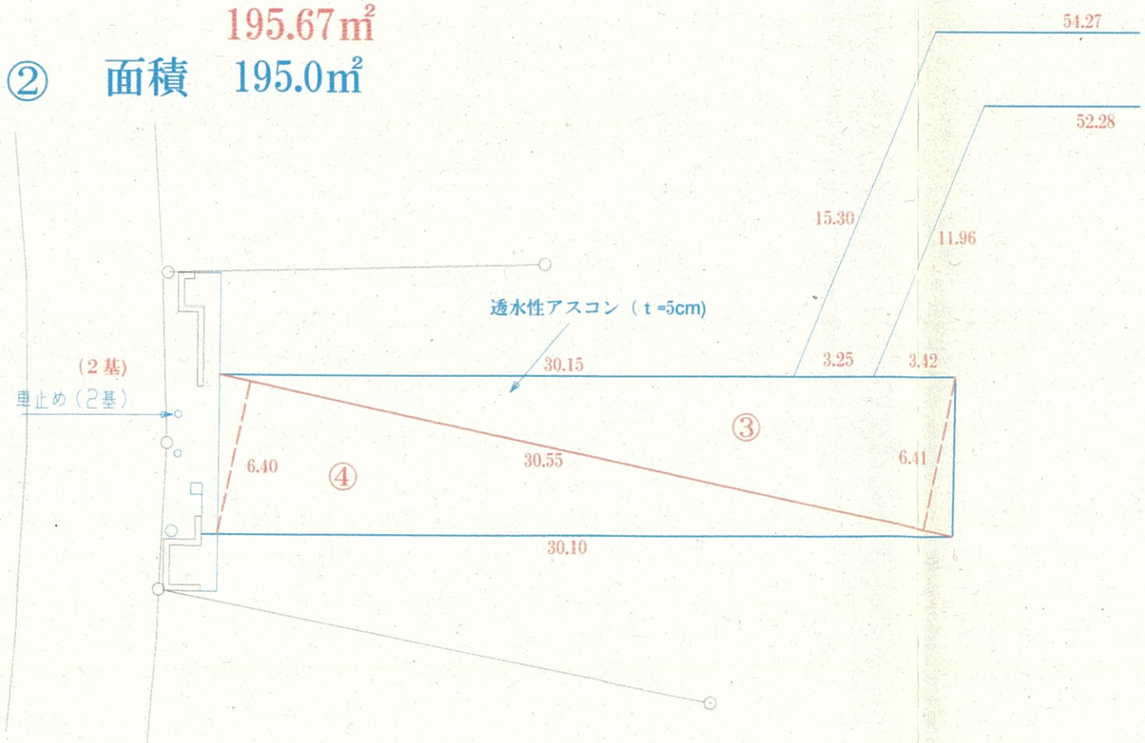

84.34㎡

出入口　③　面積　84.2㎡

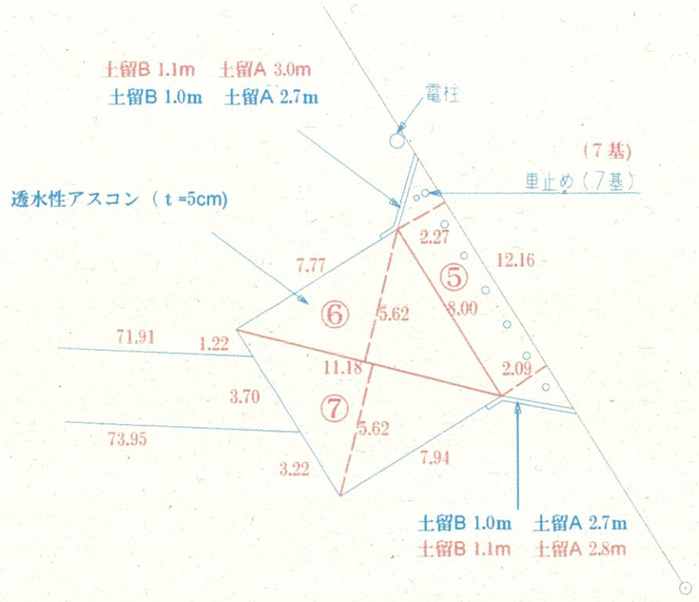

工事名	ひろば（蚕業試験場跡地）整備工事
場　所	熊谷市石原３丁目地内
図面名	出入口　出来形図
[redacted]	

出入口①
詳細図参照

出入口②

出入口③

軽剪定　２８本

基本剪定　５本

購入土盛土　3.678㎥

購入土盛土　3.994㎥

透水層
4号砕石　8×8×2(2×2)

硬質塩化ビニル管（HI－VP　Φ２５）

硬質塩化ビニル管（HI－VP　Φ３０）

止水栓　Φ２５）

排水管（VU Φ150 1.5%）

インターロッキングブロック

施先境界ブロック

水飲み場

止水栓（Φ13）

汚水桝

No.	汚水桝深(m)	汚水桝製品高(m)
①	1.07	1.10
②	0.86	0.90
③	0.69	0.70
④	0.54	0.60

舗装凡例

	出入口舗装(透水性アスコン5cm 再生砕石20cm 再生砂10cm)
	園路舗装(密粒度アスコン４cm 再生砕石10cm)
	園路舗装(再生砂8cm)
	購入土盛土(赤土 3cm)

電気凡例

◐	常夜灯
	半夜灯
◎	ハンドホール
◉	引込柱

凡例

	水道
	下水道
	電気

1193-7

工 事 名	ひろば（蚕業試験場跡地）整備工事
工事場所	熊谷市石原三丁目地内
図面名称	出来形図面（　　）
[redacted]	